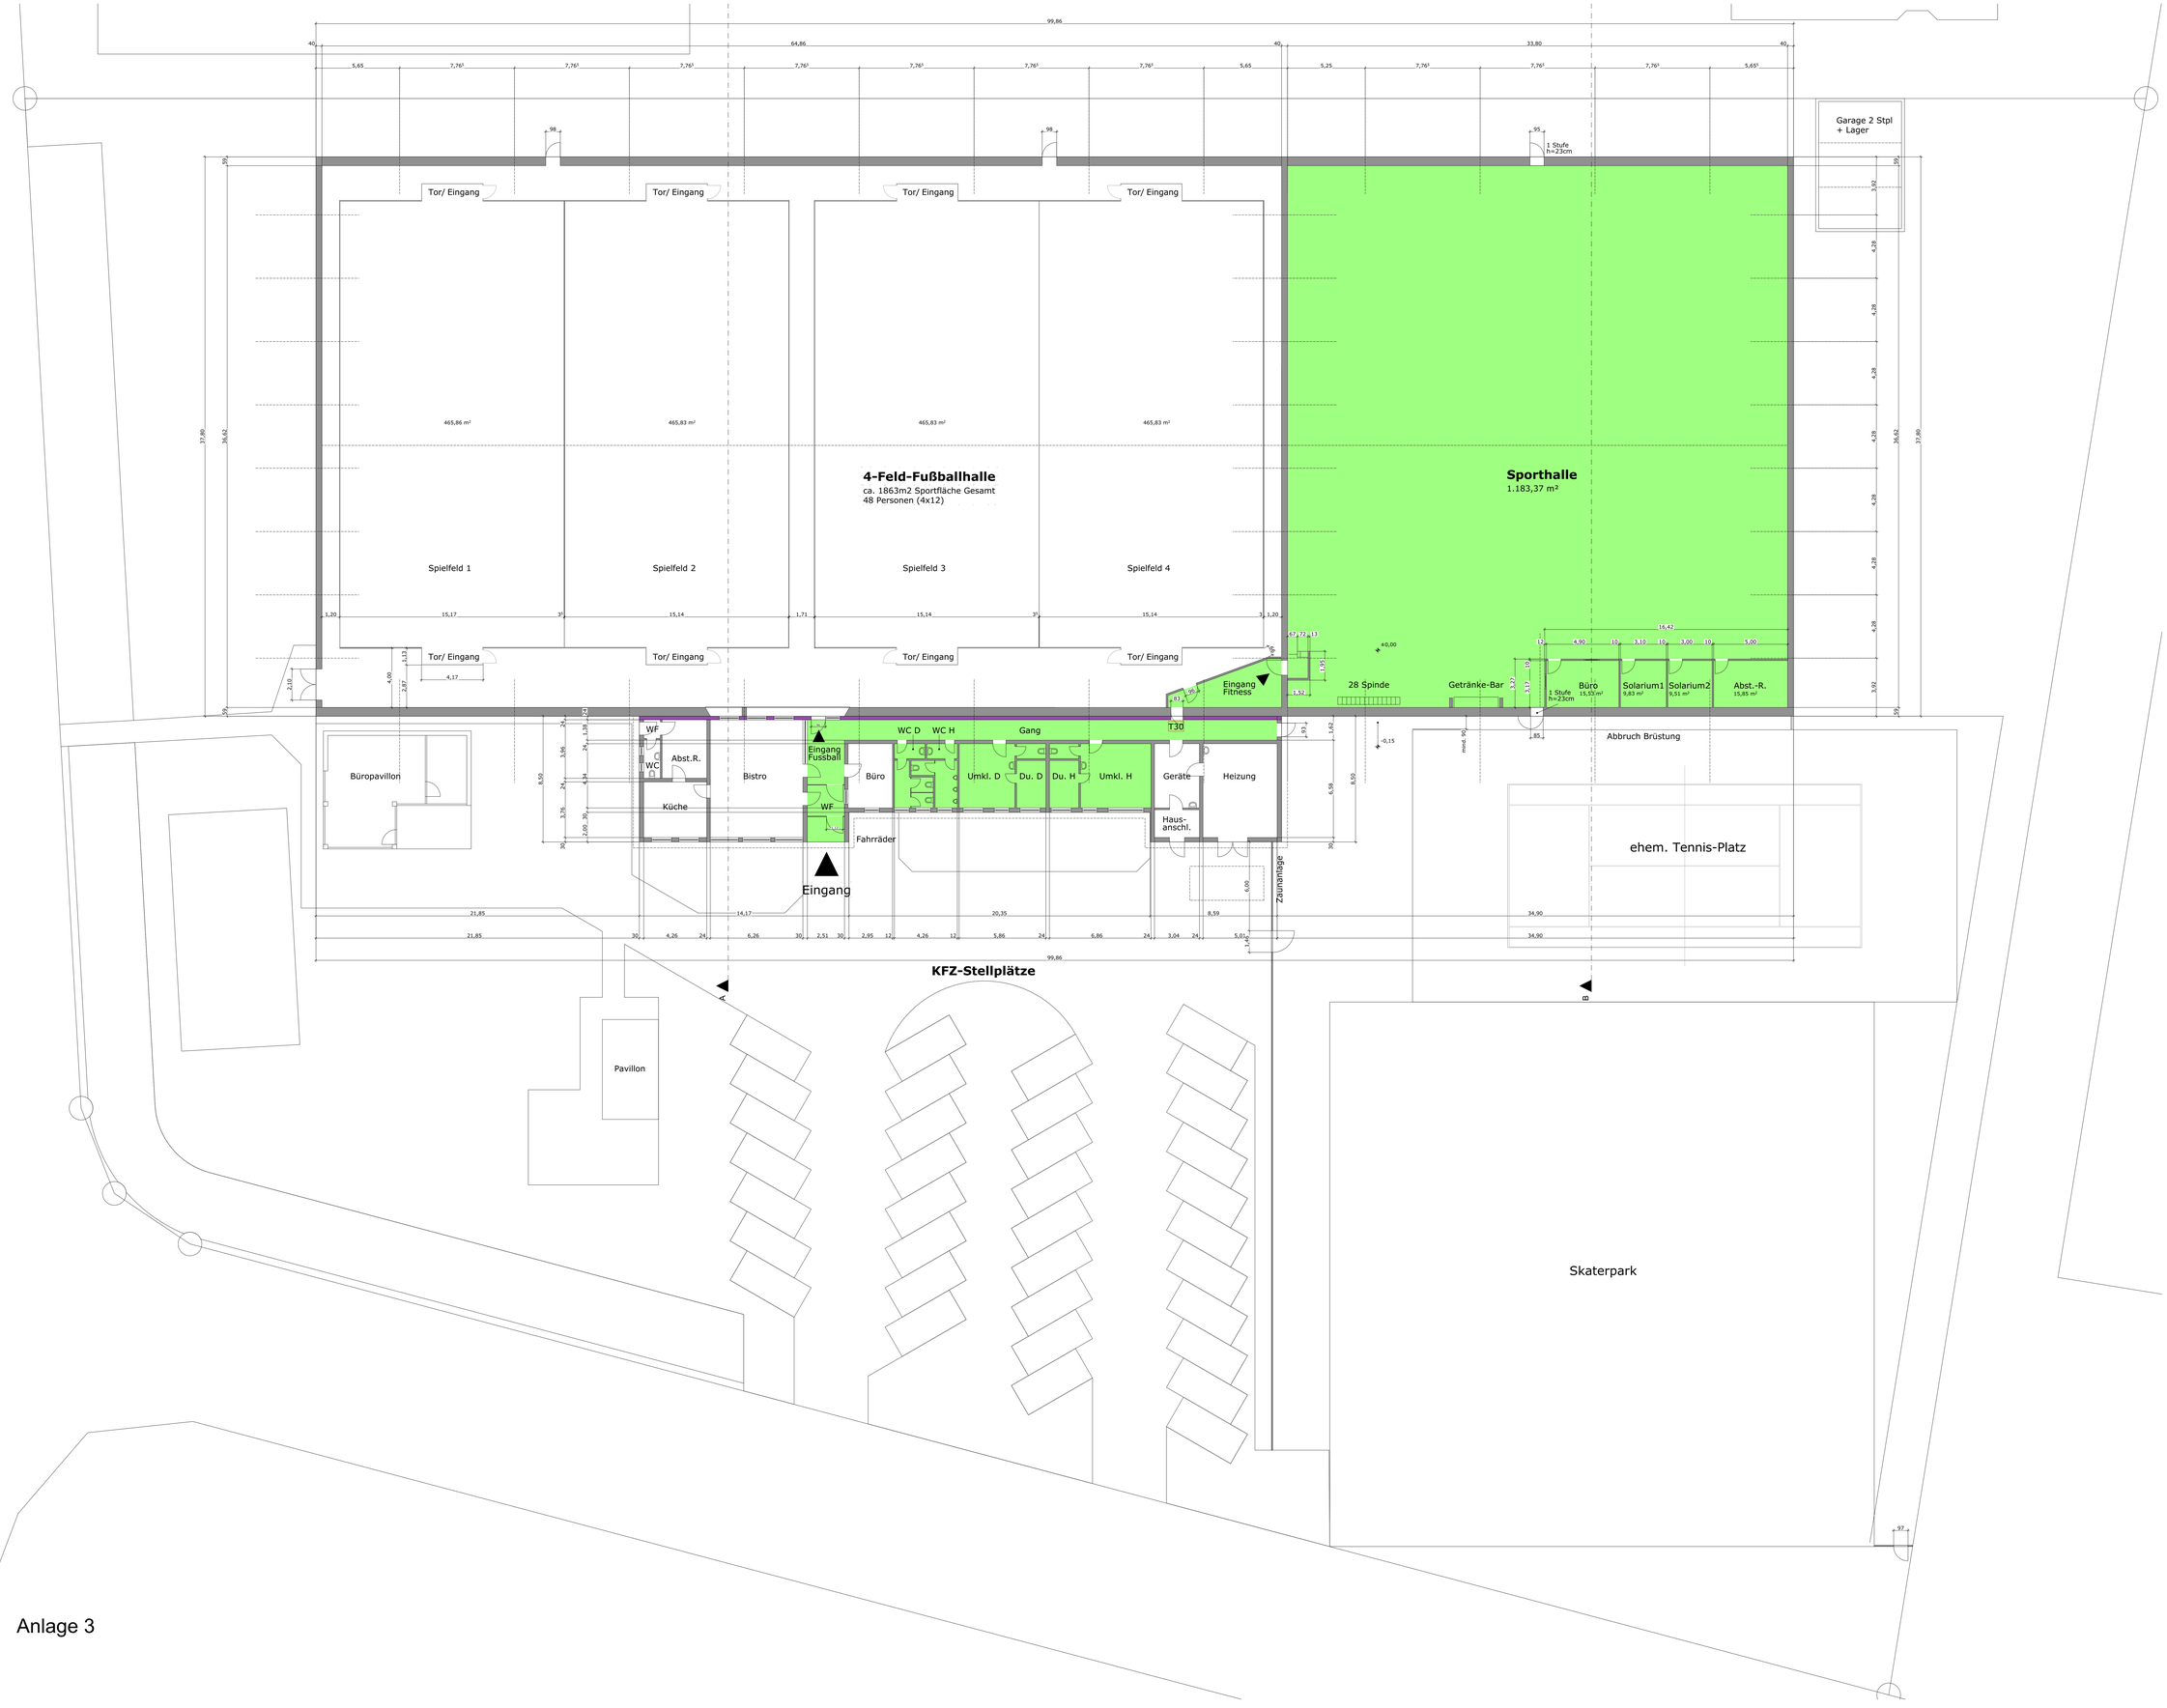

Anlage 3

BESTANDSPLAN

Projekt
Tennishalle
Butzbach
Werner-von-Siemens-Straße 2
35510 Butzbach
Gemarkte Butzbach, Gemarkung Butzbach, Flur 2, Flurstück 2319

Eigentümer
Magistrat der Stadt Butzbach
Vertreten durch Herrn Bgm Sascha Huber
Marktplatz 1
35510 Butzbach

Plannr.
260929_B_GR AA

Planinhalt
Bestandsplan Grundriss mit Außenanlagen

Maßstab	Blattgröße	Druckdatum	gez.
1:100	DIN 2A0	29.9.2026	T. Hoffmann